


西站公寓楼安置小区竣工图 3211.310-504.365



常德市鼎城区测绘队

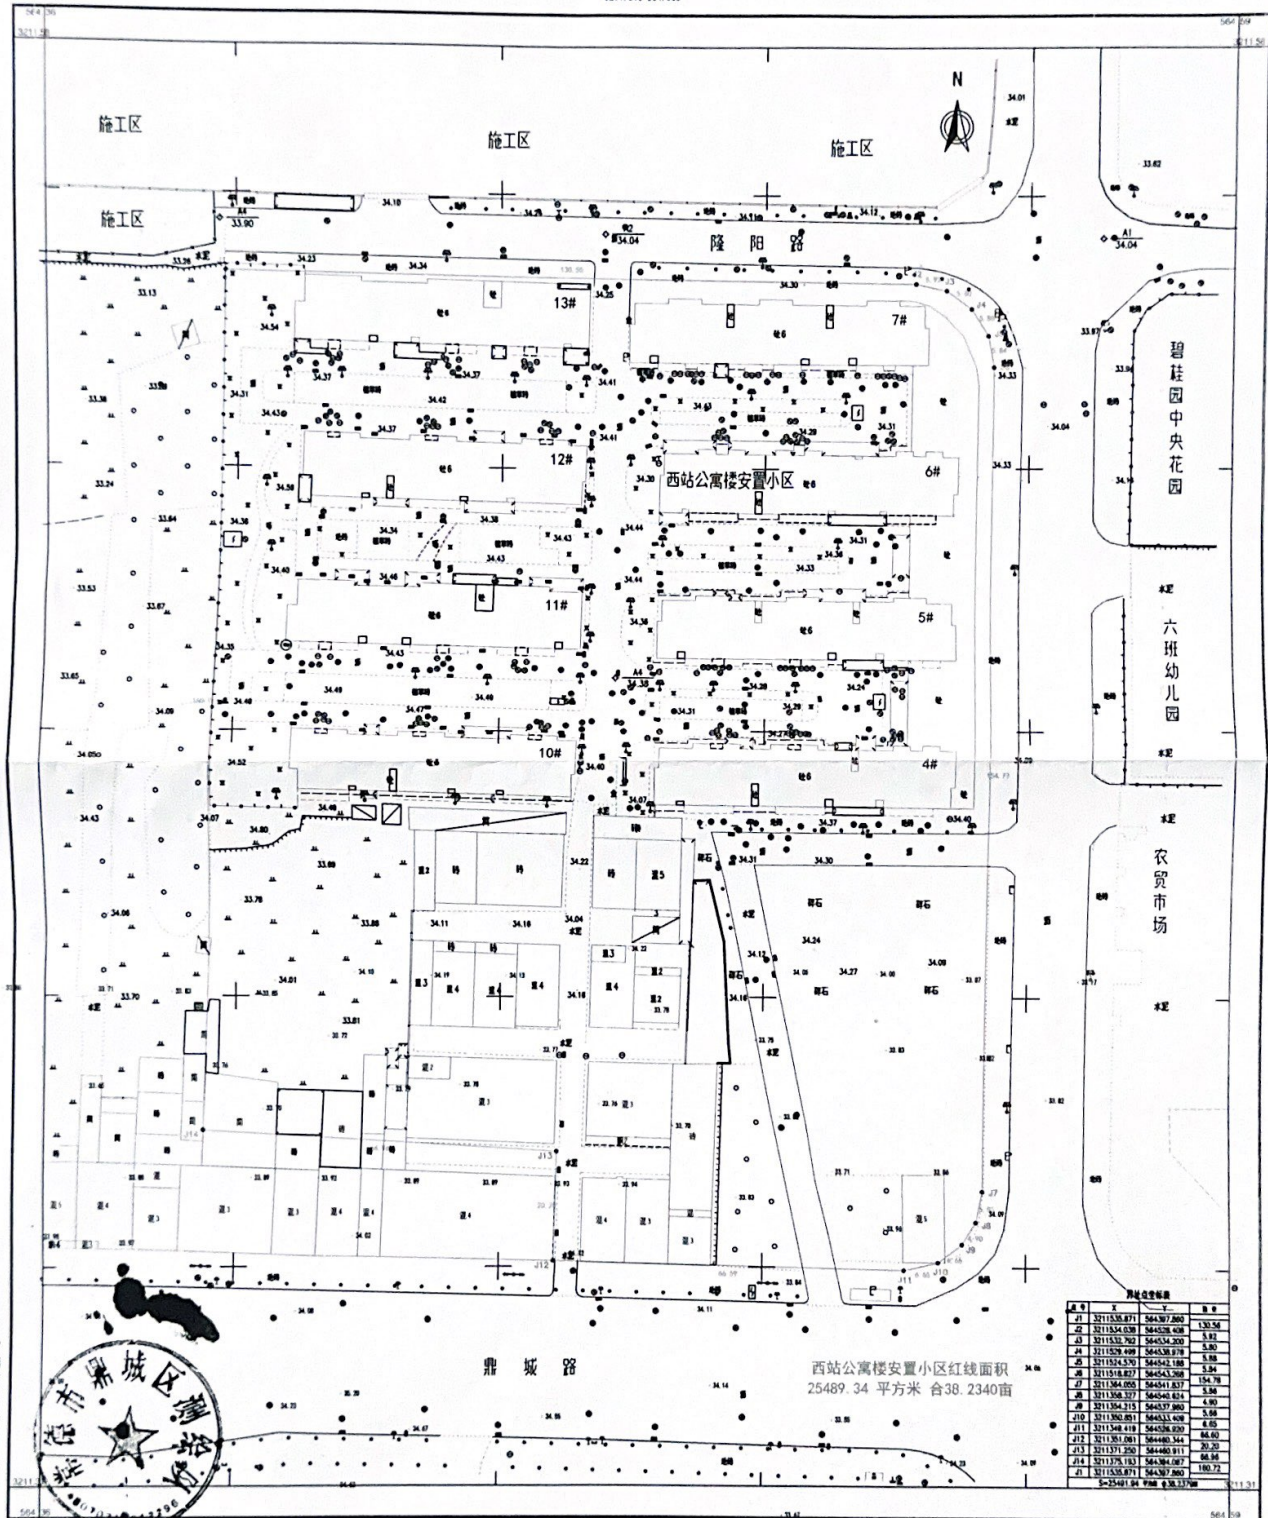

2000国家大地坐标系
1985国家高程基准,等高距为1米。
2017年最新图式。
2024年09月数字化制图

1:500

附注: 测量员: 彭 斌
绘图员: 徐鼎坤
检查员: 毛俊威