谢家铺镇王小强地块地籍竣工图

3192.996-577.815

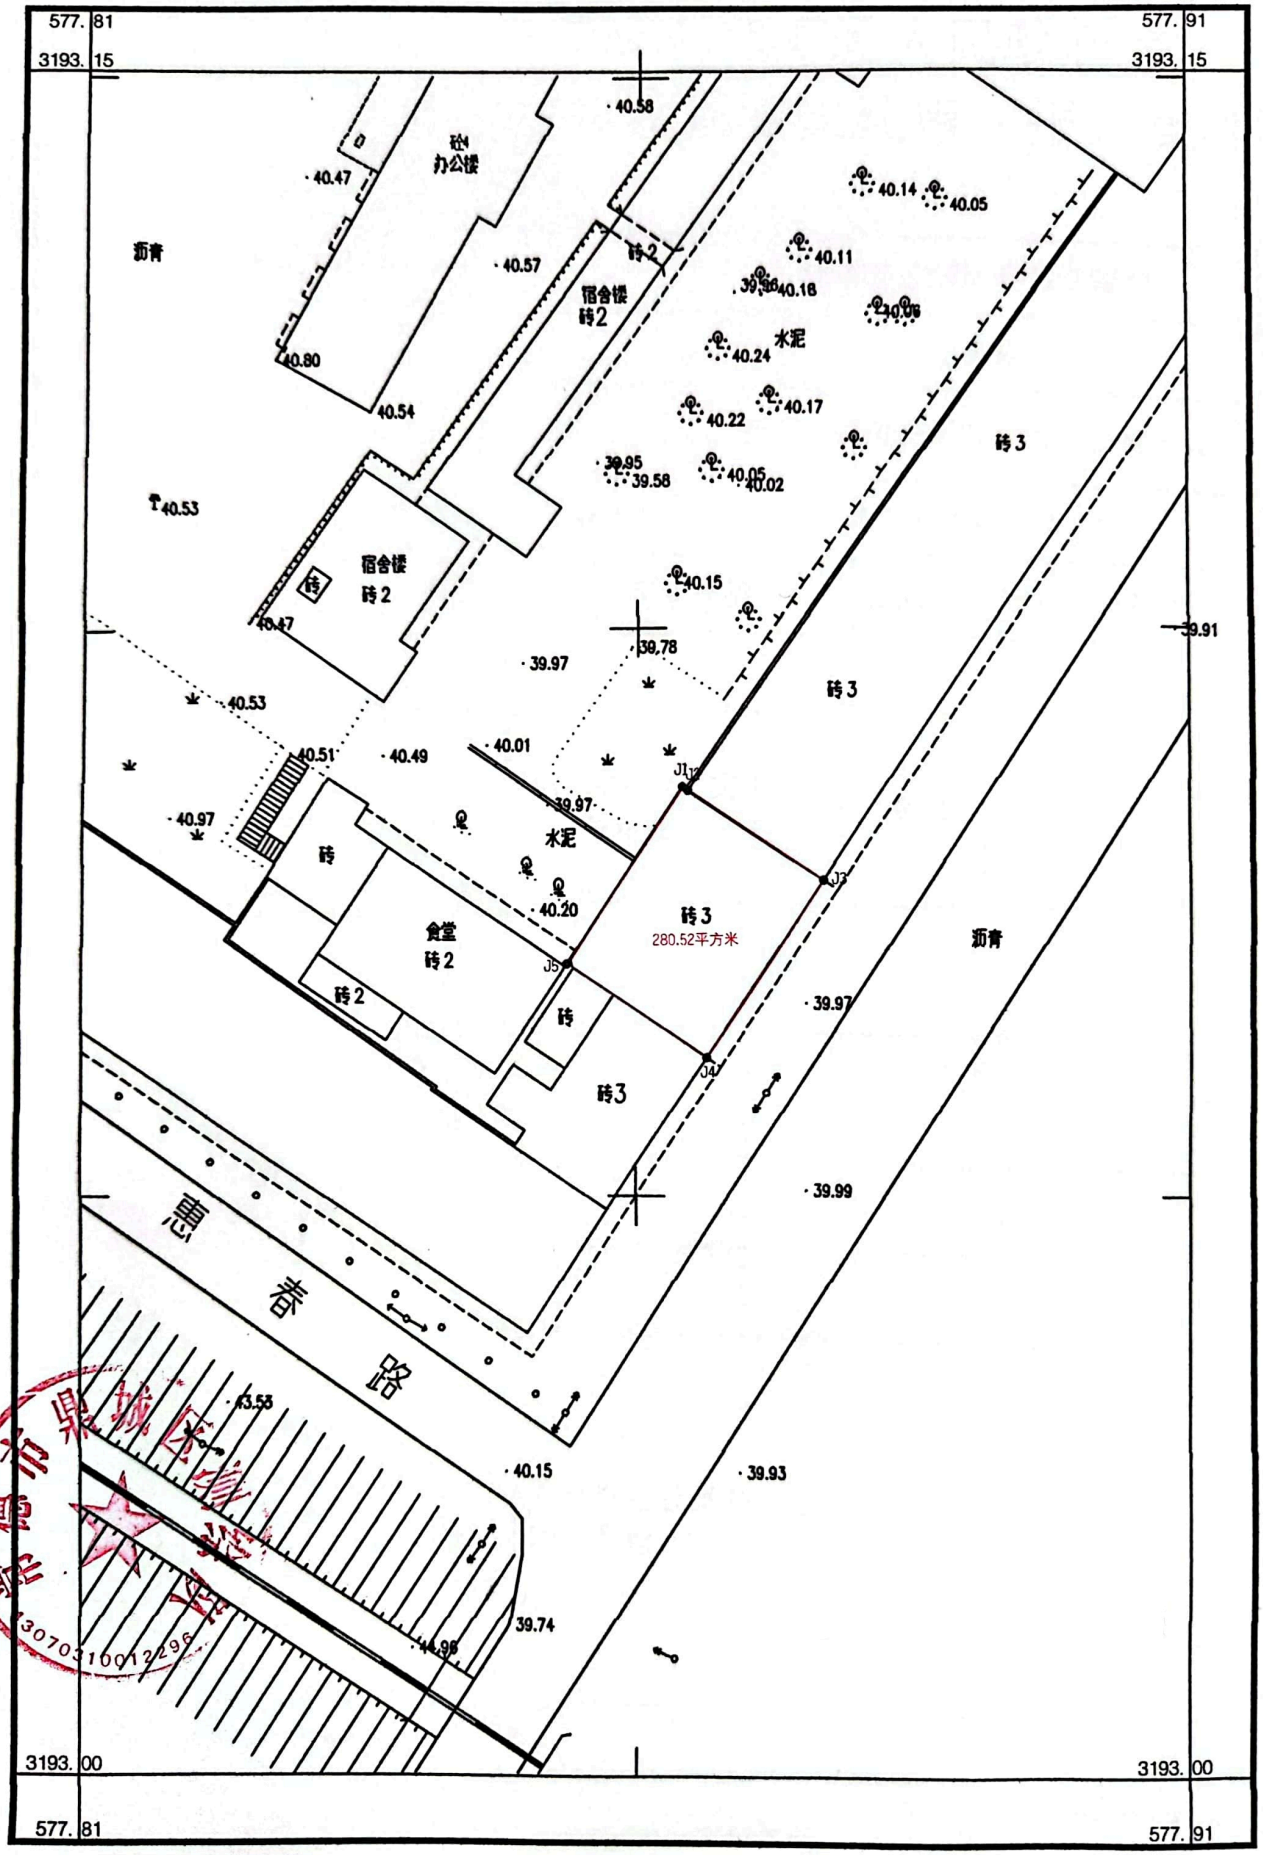

常德市鼎城区测绘队

2000国家大地坐标系
1985国家高程基准，等高距为1米
2017年版图示
2023年12月数字化制图

1:500

附注:测量员：彭　俊
绘图员：杨　展
检查员：毛俊威